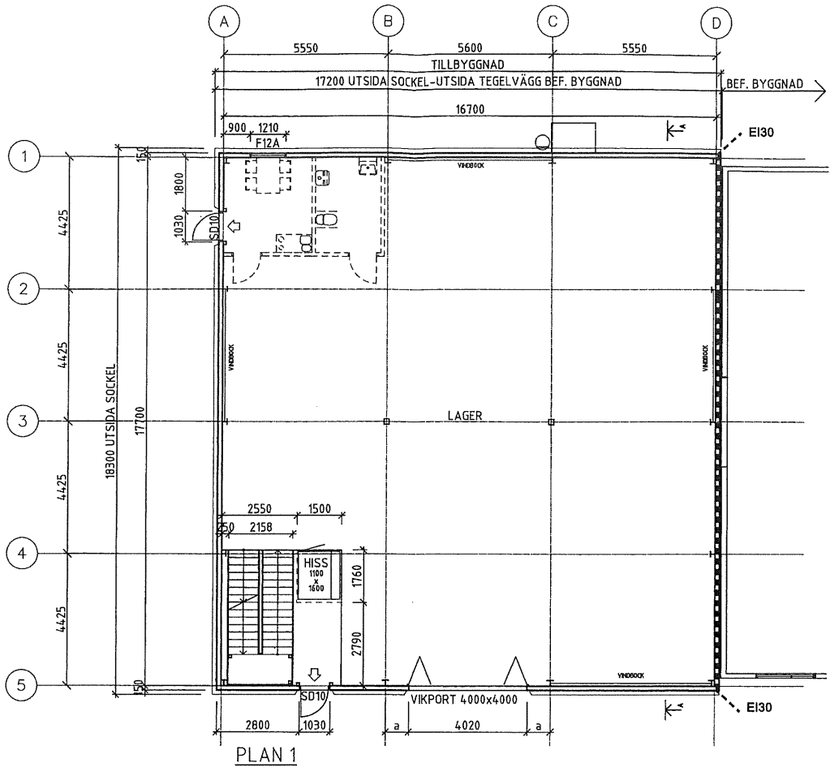

PLAN 1

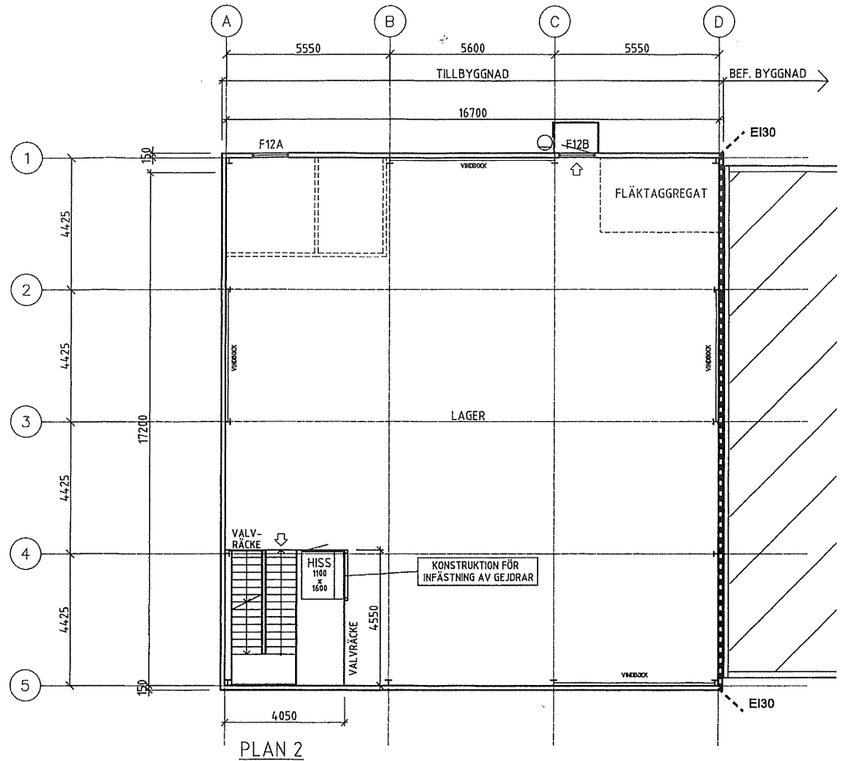

PLAN 2

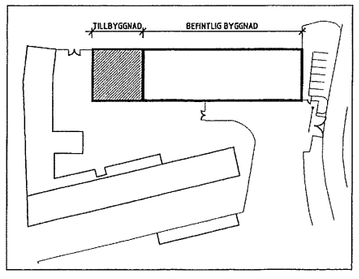

2012-04-02

BET	ANT	ÄNDRINGEN AVSER	DATUM	SIGN

RELATIONSHANDLING

KB TJÄRNGATAN FASTIGHETER

LAGER KARLSTAD
KV. MEJSELN 8, KARLSTAD

Fastec
BOX 705, 931 27 SKELLEFTEÅ
TEL 0910 878 59, FAX 0910 878 59

X	A	FASTEC SVERIGE AB	0910-878 63
	K	FASTEC SVERIGE AB	0910-878 53
	E	ELCONSULT AB	0910-174 33
	-	-	-

UPPDRAGNR	RITAD/KONSTR AV	HANDLÄGGARE
1104	EE	
DATUM	ANSVARIG	
20120104	EMANUEL ERIKSSON	

TILLBYGGNAD AV LAGER.
MÅTTRITNING
PLANRITNING

SKALA A1/A3	MÄRKNR	BET
1:100/1:200	A-40.1-100	

PLD: 2012-02-23 14:17 L:\FASTEC\PROJEKT\1104 LAGER, TJÄRNGATAN, KARLSTAD\PRO.1\A\RITNINGSDEFINITIONSFILER\A-40.1-100.DWG ERIKSSON EMANUEL

XREF: ..\Modellfiler\AMP1.dwg ..\Modellfiler\AMP2.dwg ..\Modellfiler\Modullinjer.dwg ..\Modellfiler\Situationsplan.dwg